


BUDYNEK MIESZKALNY  
PRZY UL. BOHATERÓW WARSZAWY 14 NA DZ. NR 165/1,  
OBR. 20 MIĘDZYDZROJE

INWESTOR: MERITUM INVESTMENTS SPÓŁKA Z OGRANICZONĄ  
ODPOWIEDZIALNOŚCIĄ ZGORZELSKI SPÓŁKA KOMANDYTOWA  
Plac Ratuszowy 1/3.08, 72-500 Międzyzdroje

INWENTARYZACJA POWYKONAWCZA LOKALU  
(lokal mieszkalny)

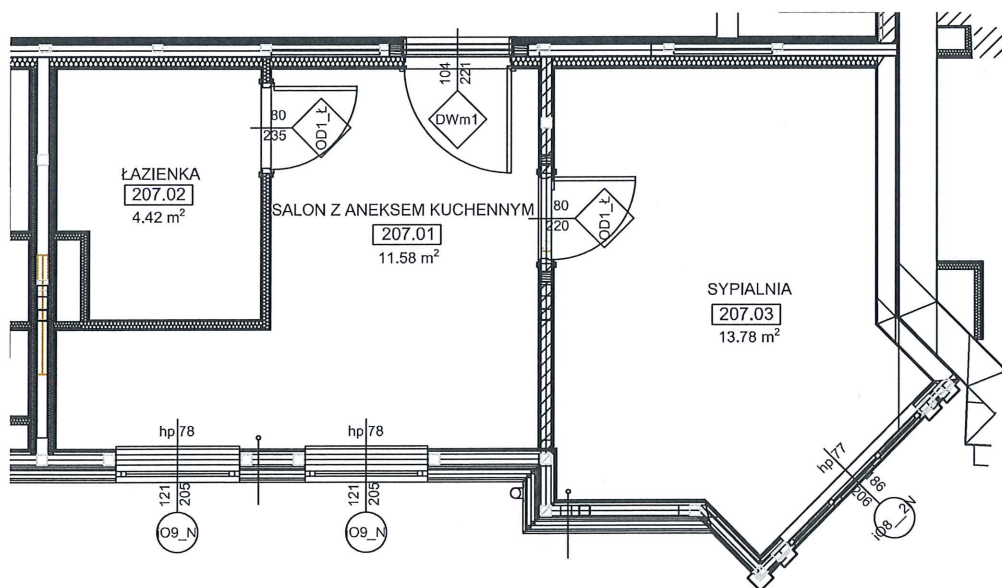

Skala 1:75


INFORMACJE O LOKALU

|   |       |
|---|-------|
| nr lokalu   | 207   |
| kondygnacja/piętro   | 2   1 |
| powierzchnia lokalu [m <sup>2</sup> ]<br>(użytkowa)                                                                                 | 29,78 |
| powierzchnia sprzedażowa [m <sup>2</sup> ]<br>(pow. użytkowa przed zabudową<br>ściankami działowymi nadającymi<br>się do demontażu) | 30,81 |

ZESTAWIENIE POWIERZCHNI

|   |                              |       |
|---|------------------------------|-------|
| 1 | salon z aneksem<br>kuchennym | 11,58 |
| 2 | łazienka                     | 4,42  |
| 3 | sypialnia                    | 13,78 |

SCHEMAT KONDYGNACJI

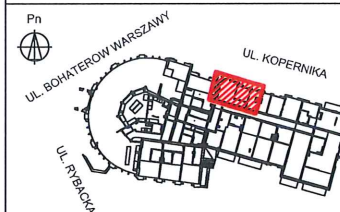

Lokal został wydzielony trwałymi ścianami w  
obrębie budynku.

Lokal wyposażono w instalacje: wodociagową,  
kanalizacji sanitarnej, elektryczną, grzewczą  
(kocioł gazowy), wentylacyjną (hybrydową),  
gazową, teletechniczną.

UWAGI:

1. Pomiar wykonany w oparciu o normę  
ISO-9836:2022-07 (definicja powierzchni  
użytkowej).
2. Oświadczam że lokal spełnia wymogi art.2  
ust.2 ustawy o własności lokali z dnia  
24.czerwca 1944r. - t.j. Dz.U. z 2021 r. poz.1048.

POMIAR I OBLICZENIA  
WYKONAŁA FIRMA



GEO-EXPERT

Piotr Sieczkiewicz  
71-450 Szczecin, ul. Chopina 49A/4  
tel. 601 377 627  
NIP 851-281-33-19 REGON 320402127

POMIAR I OPRACOWANIE

**GEODETA UPRAWNIONY**  
mgr inż. Piotr Sieczkiewicz  
upr. nr 19692

GEODETA UPRAWNIONY  
mgr inż. Piotr Sieczkiewicz  
upr. nr 19692