


BUDYNEK MIESZKALNY
PRZY UL. BOHATERÓW WARSZAWY 14 NA DZ. NR 165/1,
OBR. 20 MIĘDZYZDROJE

INWESTOR: MERITUM INVESTMENTS SPÓŁKA Z OGRANICZONĄ
ODPOWIEDZIALNOŚCIĄ ZGORZELSKI SPÓŁKA KOMANDYTOWA
Plac Ratuszowy 1/3.08, 72-500 Międzyzdroje

INWENTARYZACJA POWYKONAWCZA LOKALU
(lokal mieszkalny)



pn

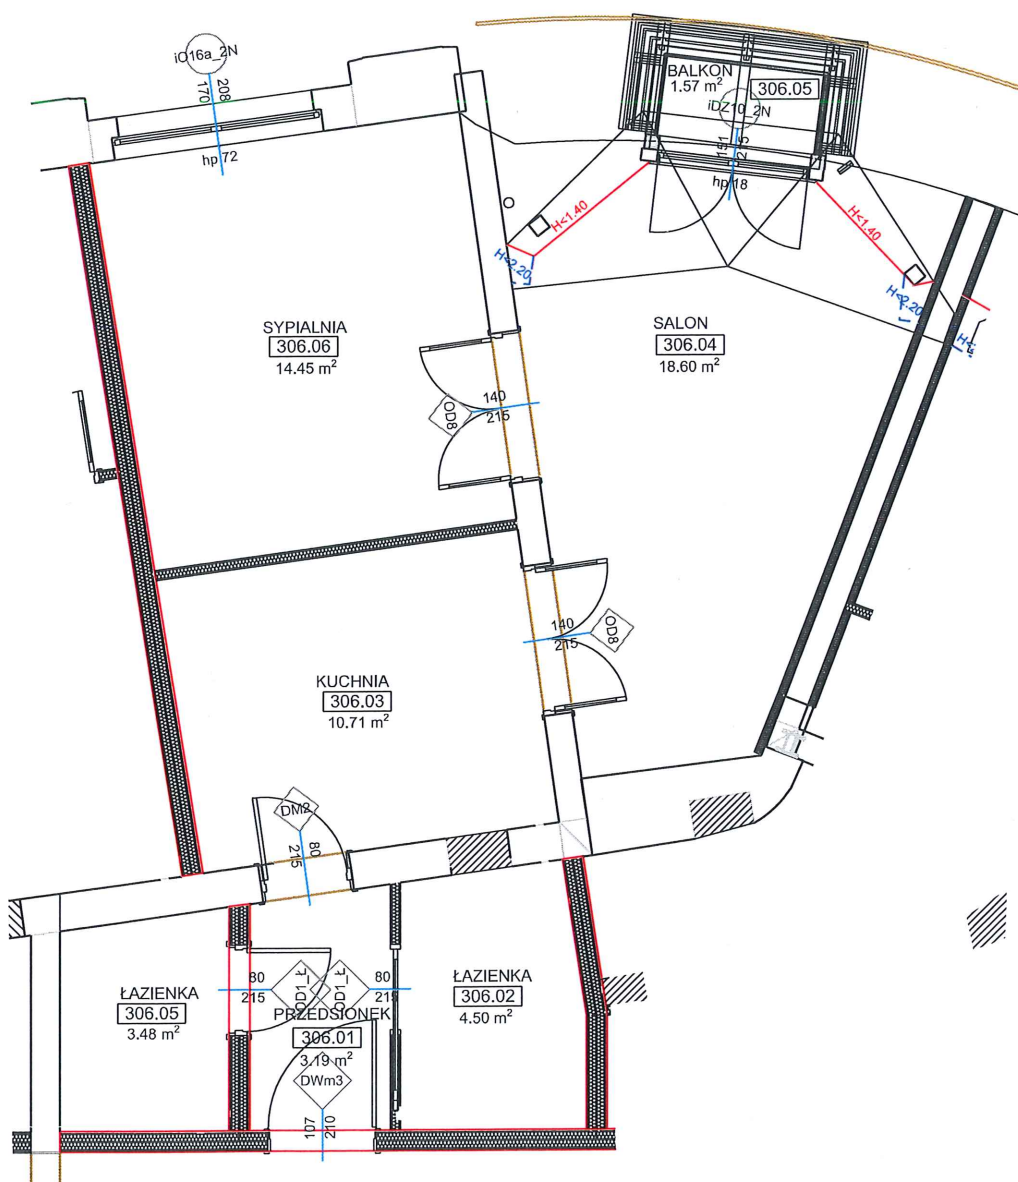

Skala 1:75

INFORMACJE O LOKALU

nr lokalu 306

kondygnacja/piętro 3 2

powierzchnia lokalu [m²] (użytkowa) 54,93

powierzchnia sprzedażowa [m²] (pow. użytkowa przed zabudową ściankami działowymi nadającymi się do demontażu) 55,34

ZESTAWIENIE POWIERZCHNI

1	przedśionek	3,19
2	łazienka	4,50
3	kuchnia	10,71
4	salon	18,60
powierzchnia całkowita [m²] (pow. posadzk)		56,54
balkon (pow. dodatkowa)		1,57

SCHEMAT KONDYGNACJI



Lokal został wydzielony trwałymi ścianami w obrębie budynku.

Lokal wyposażono w instalacje: wodociągową, kanalizacyjną, elektryczną, grzewczą (kocioł gazowy), wentylacyjną (hybrydową), gazową, teletechniczną.

UWAGI:

1. Pomiar wykonany w oparciu o normę ISO-9836:2022-07 (definicja powierzchni użytkowej).
2. Oświadczam że lokal spełnia wymogi art.2 ust.2 ustawy o własności lokali z dnia 24.czerwca 1944r. - t.j. Dz.U. z 2021 r. poz.1048.

POMIAR I OBLICZENIA
WYKONAŁA FIRMA



Piotr Sieczkiewicz

71-450 Szczecin, ul. Chopina 49A/4

tel. 601 377 627

NIP 851-281-33-19 REGON 320402127

POMIAR I OPRACOWANIE

GEODETA UPRAWNIONY
mgr inż. Piotr Sieczkiewicz
upr. nr 19692

GEODETA UPRAWNIONY
mgr inż. Piotr Sieczkiewicz
upr. nr 19692