


BUDYNEK MIESZKALNY
PRZY UL. BOHATERÓW WARSZAWY 14 NA DZ. NR 165/1,
OBR. 20 MIĘDZYDZROJE

INWESTOR: MERITUM INVESTMENTS SPÓŁKA Z OGRANICZONĄ
ODPOWIEDZIALNOŚCIĄ ZGORZELSKI SPÓŁKA KOMANDYTOWA
Plac Ratuszowy 1/3.08, 72-500 Międzyzdroje

INWENTARYZACJA POWYKONAWCZA LOKALU
(lokal mieszkalny)



ud

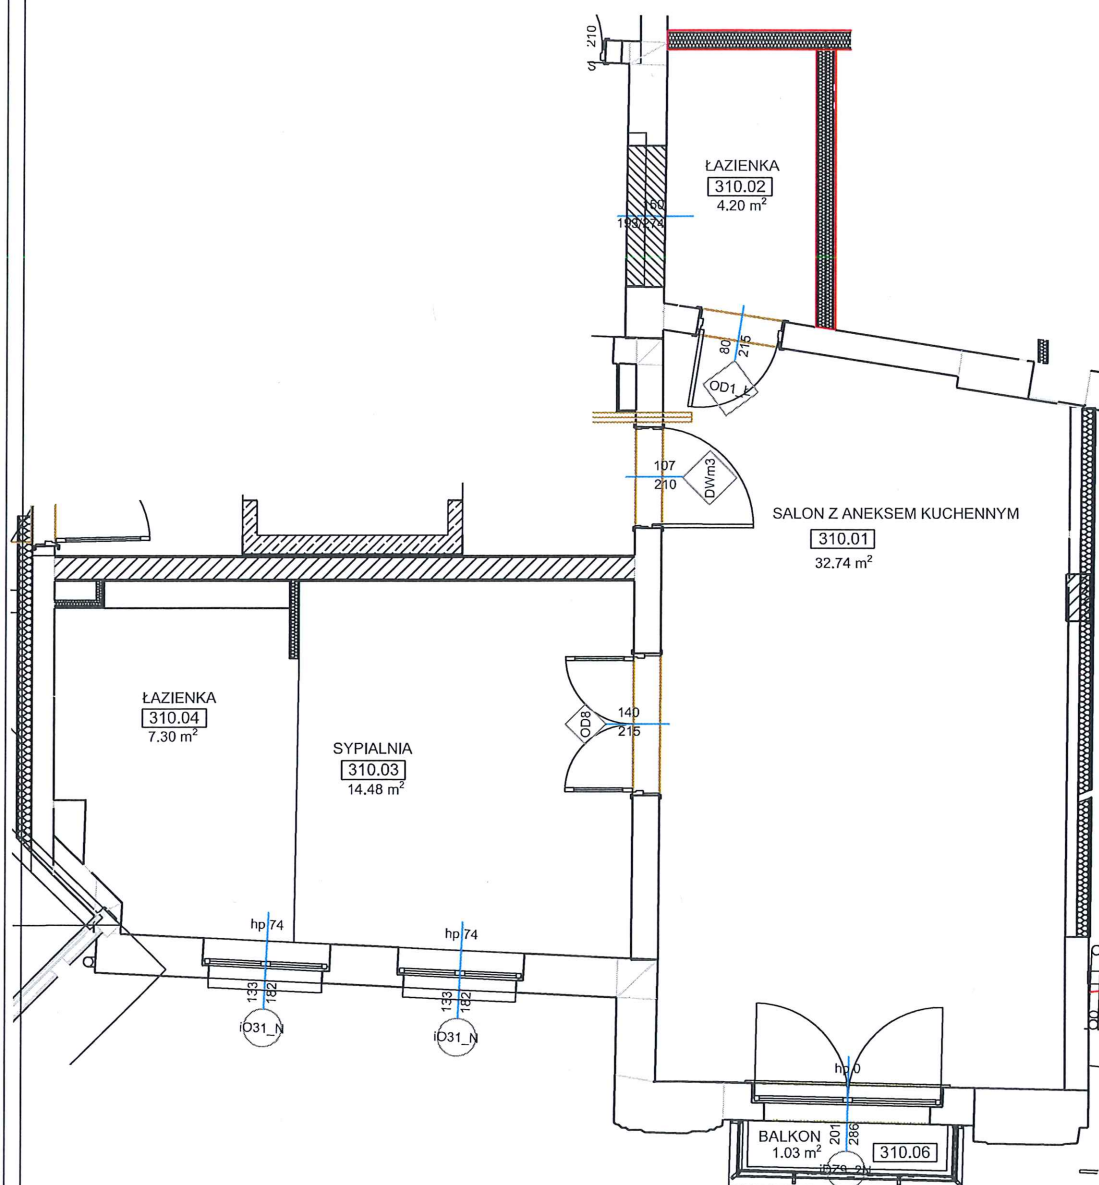

Skala 1:80

INFORMACJE O LOKALU


nr lokalu	310
kondygnacja/piętro	3 2
powierzchnia lokalu [m²] (użytkowa)	58,72
powierzchnia sprzedażowa [m²] (pow. użytkowa przed zabudową ściankami działowymi nadającymi się do demontażu)	58,72

ZESTAWIENIE POWIERZCHNI

1	salon z aneksem kuchennym	32,74
2	łazienka	4,20
3	sypialnia	14,48
4	łazienka	7,30

balkon (pow. dodatkowa)	1,03
----------------------------	------

SCHEMAT KONDYGNACJI

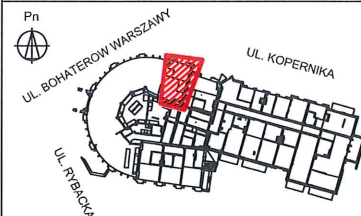

Lokal został wydzielony trwałymi ścianami w
obrębie budynku.

Lokal wyposażony w instalacje: wodociagową,
kanalizacji sanitarnej, elektryczną, grzewczą
(kocioł gazowy), wentylacyjną (hybrydową),
gazową, teletechniczną.

UWAGI:

1. Pomiar wykonany w oparciu o normę
ISO-9836:2022-07 (definicja powierzchni
użytkowej).
2. Oświadczam że lokal spełnia wymogi art.2
ust.2 ustawy o własności lokali z dnia
24.czerwca 1944r. - t.j. Dz.U. z 2021 r. poz.1048.

POMIAR I OBLICZENIA
WYKONAŁA FIRMA



Piotr Sieczkiewicz
71-450 Szczecin, ul. Chopina 49A/4
tel. 601 377 627
NIP 851-281-33-19 REGON 320402127

POMIAR I OPRACOWANIE

GEODETA UPRAWNIONY
mgr inż. Piotr Sieczkiewicz
upr. nr 19692

GEODETA UPRAWNIONY
mgr inż. Piotr Sieczkiewicz
upr. nr 19692