


BUDYNEK MIESZKALNY
PRZY UL. BOHATERÓW WARSZAWY 14 NA DZ. NR 165/1,
OBR. 20 MIĘDZYDZROJE

INWESTOR: MERITUM INVESTMENTS SPÓŁKA Z OGRANICZONĄ
ODPOWIEDZIALNOŚCIĄ ZGORZELSKI SPÓŁKA KOMANDYTOWA
Plac Ratuszowy 1/3.08, 72-500 Międzyzdroje

INWENTARYZACJA POWYKONAWCZA LOKALU
(lokal mieszkalny)

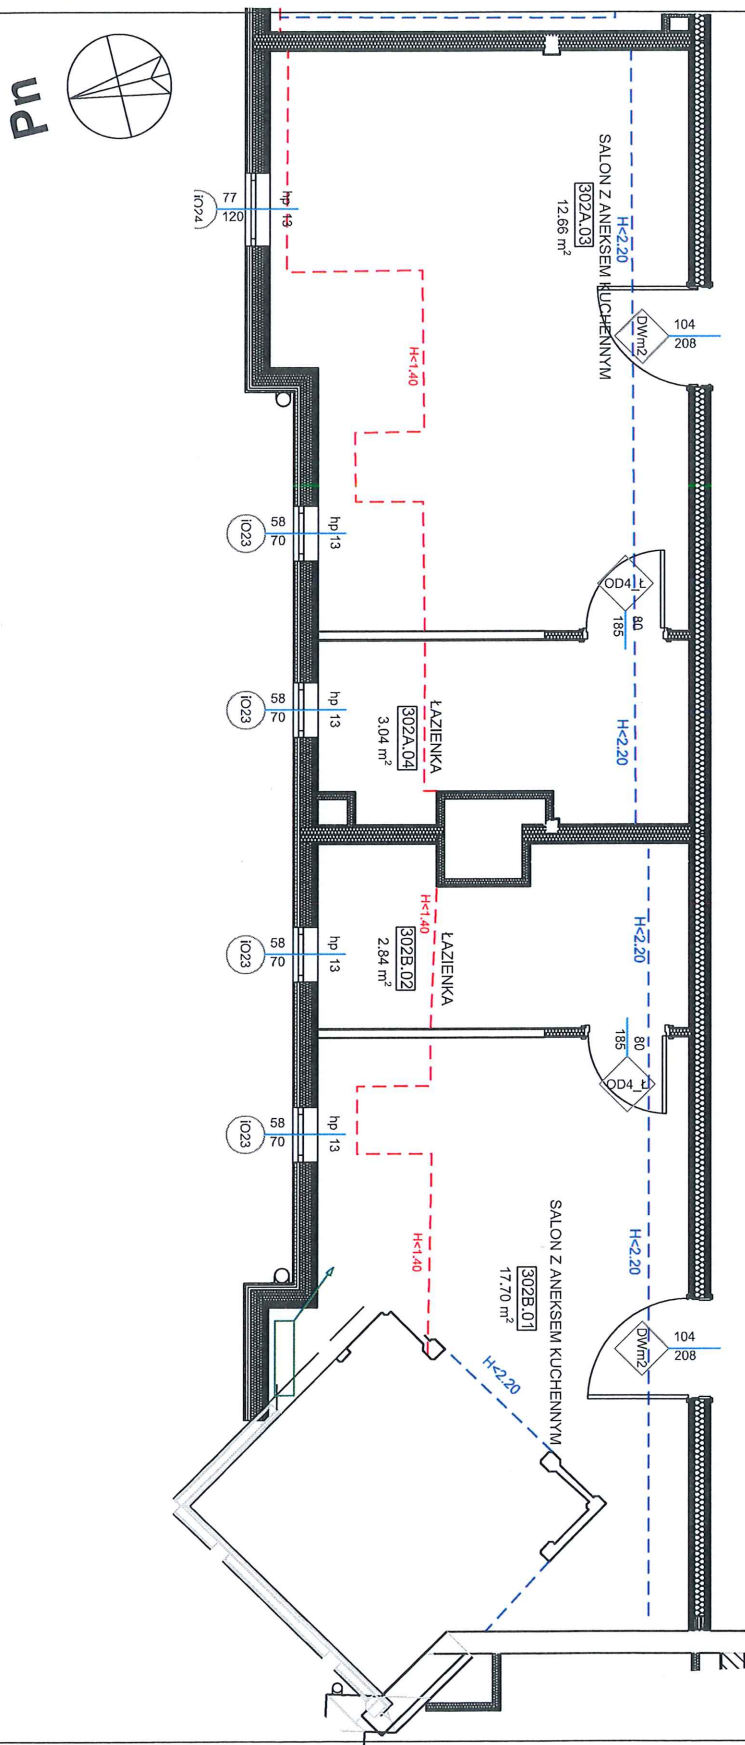

INFORMACJE O LOKALU

nr lokalu 302

kondygnacja/piętro 3 2

powierzchnia lokalu [m²]
(użytkowa) 36,24


powierzchnia sprzedażowa [m²]
(pow. użytkowa przed zabudową
ściankami działowymi nadającymi
się do demontażu) 36,24

ZESTAWIENIE POWIERZCHNI

B.01	salon z aneksem kuchennym	17,70
B.02	łazienka	2,84
A.03	salon z aneksem kuchennym	12,66
A.04	łazienka	3,04

powierzchnia całkowita [m²]
(pow. posadzki) 64,05

SCHEMAT KONDYGNACJI

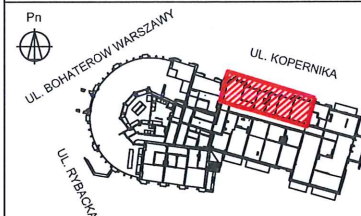

Lokal został wydzielony trwałymi ścianami w
obrębie budynku.

Lokal wyposażono w instalacje: wodociagową,
kanalizacji sanitarnej, elektryczną, grzewczą
(kocioł gazowy), wentylacyjną (hybrydową),
gazową, teletechniczną.

UWAGI:

1. Pomiar wykonany w oparciu o normę
ISO-9836:2022-07 (definicja powierzchni
użytkowej).
2. Oświadczam że lokal spełnia wymogi art.2
ust.2 ustawy o własności lokali z dnia
24.czerwca 1944r. - t.j. Dz.U. z 2021 r. poz.1048.

POMIAR I OBLICZENIA
WYKONAŁA FIRMA



Piotr Sieczkiewicz
71-450 Szczecin, ul. Chopina 49A/4
tel. 601 377 627
NIP 851-281-33-19 REGON 320402127

POMIAR I OPRACOWANIE

GEODETA UPRAWNIONY
mgr inż. Piotr Sieczkiewicz
upr. nr 19692

GEODETA UPRAWNIONY
mgr inż. Piotr Sieczkiewicz
upr. nr 19692

Skala 1:80