

BUDYNEK MIESZKALNY
PRZY UL. BOHATERÓW WARSZAWY 14 NA DZ. NR 165/1,
OBR. 20 MIĘDZYDZROJE

INWESTOR: MERITUM INVESTMENTS Sp. z o.o., Sp.k.
Plac Ratuszowy 1/3.08, 72-500 Międzyzdroje

INWENTARYZACJA POWYKONAWCZA LOKALU
(lokal mieszkalny)

INFORMACJE O LOKALU


nr lokalu	401
kondygnacja/piętro	4 3
powierzchnia lokalu [m ²] (użytkowa)	92,43
powierzchnia sprzedażowa [m ²] (pow. użytkowa przed zabudową ściankami działowymi nadającymi się do demontażu)	92,43

ZESTAWIENIE POWIERZCHNI

1	salon z aneksem kuchennym	65,49
2	łazienka	6,39
3	antresola	20,55

powierzchnia całkowita [m ²] (pow. posadzki)	177,36
taras (pow. dodatkowa)	63,80

SCHEMAT KONDYGNACJI

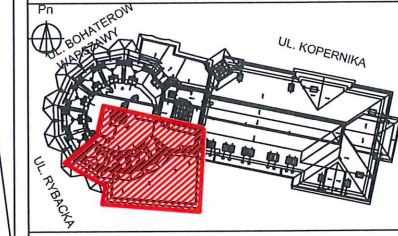

Lokal został wydzielony trwałymi ścianami w
obrębie budynku.
Lokal wyposażono w instalacje: wodociągową,
kanalizację sanitarną, elektryczną, grzewczą
(kocioł gazowy), wentylacyjną (hybrydową),
gazową, teletechniczną.

UWAGI:
1. Pomiar wykonany w oparciu o normę
ISO-9836:2022-07 (definicja powierzchni
użytkowej).
2. Oświadczam że lokal spełnia wymogi art.2
ust.2 ustawy o własności lokali z dnia
24.czerwca 1944r. - t.j. Dz.U. z 2021 r. poz.1048.



POMIAR I OBLICZENIA
WYKONAŁA FIRMA

 **GEO-EXPERT**
Piotr Sieczkiewicz
71-450 Szczecin, ul. Chopina 49A/4
tel. 601 377 627
NIP 851-281-33-19 REGON 320402127

POMIAR I OPRACOWANIE

GEODETA UPRAWNIONY
mgr inż. Piotr Sieczkiewicz
upr. nr 19692
GEODETA UPRAWNIONY
mgr inż. Piotr Sieczkiewicz
upr. nr 19692

(antresola)

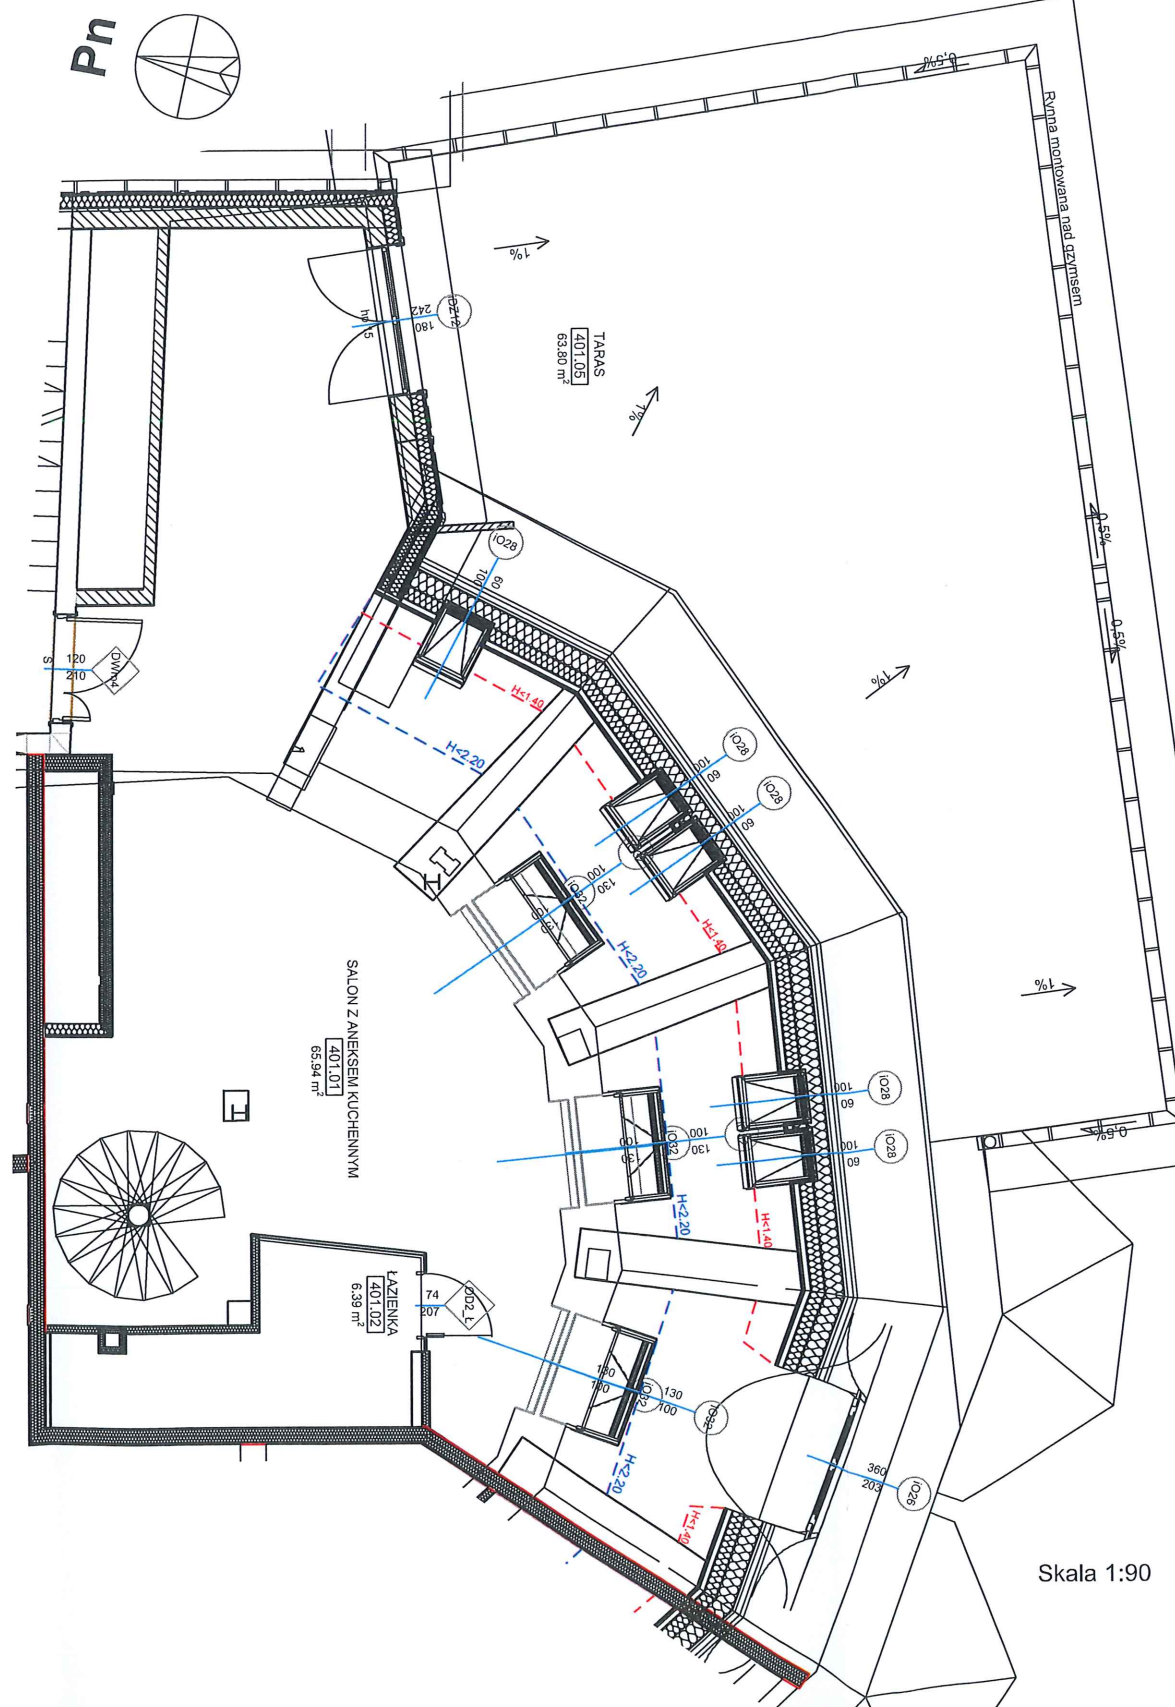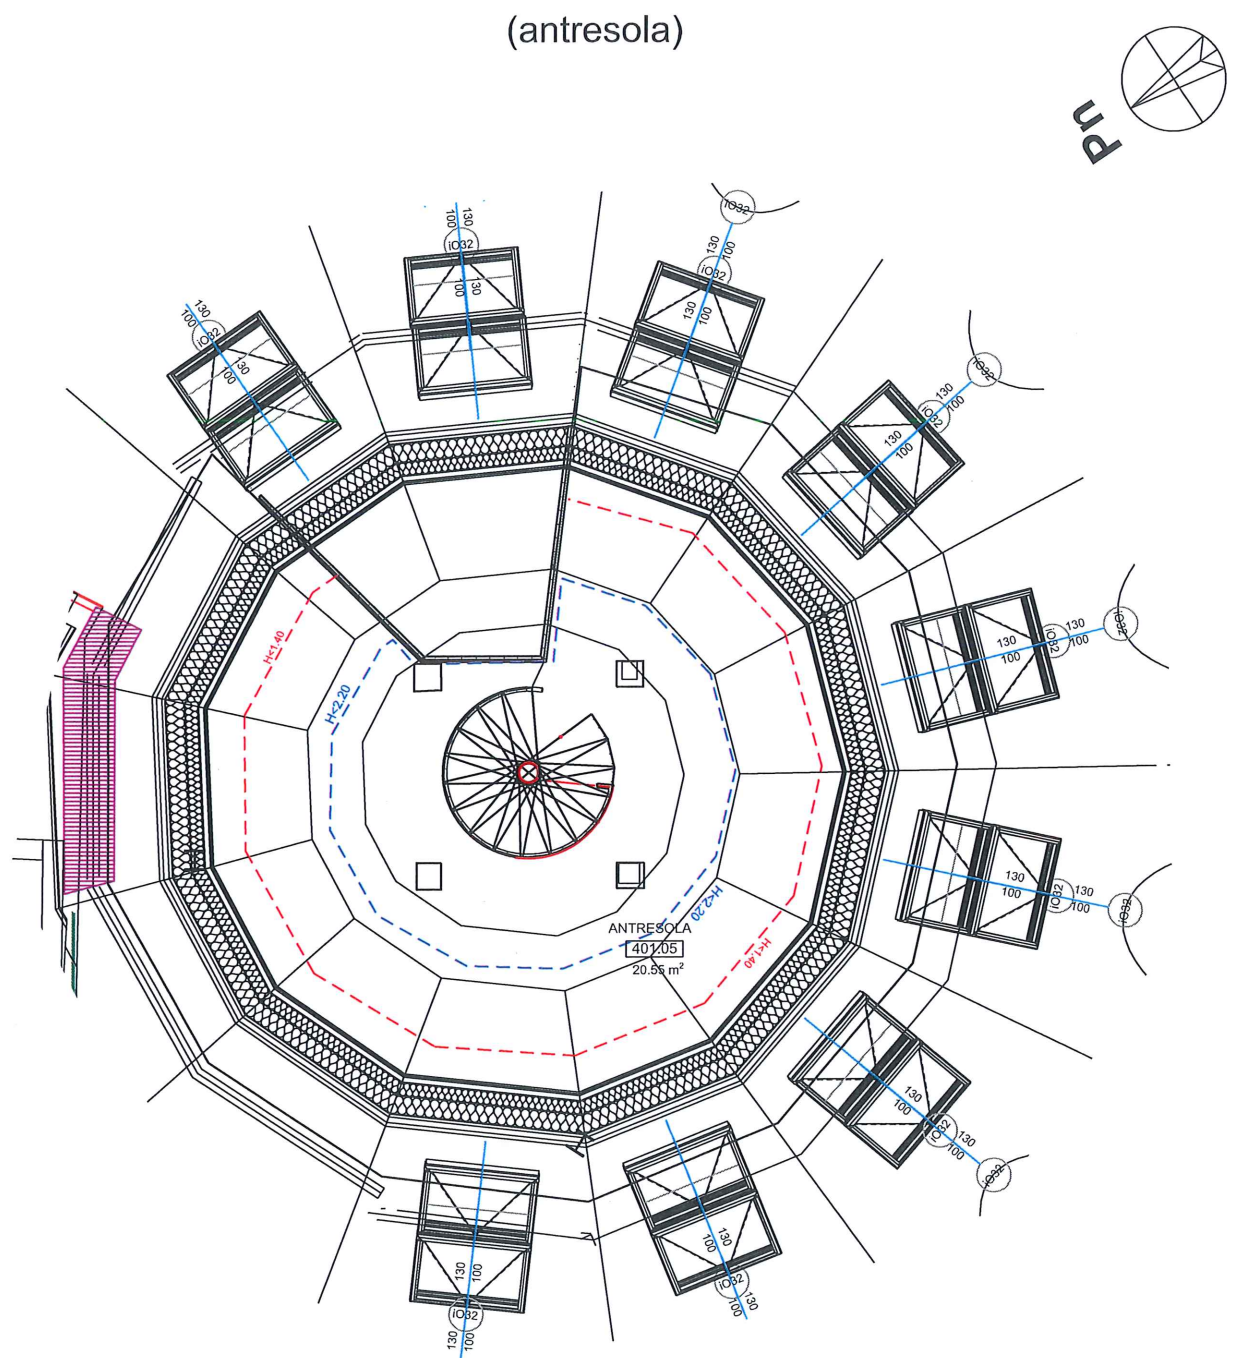

Skala 1:90